


# 記入例

## 道路中心および後退位置図

縮尺 1 : 100

## 撤去・移設等助成対象図

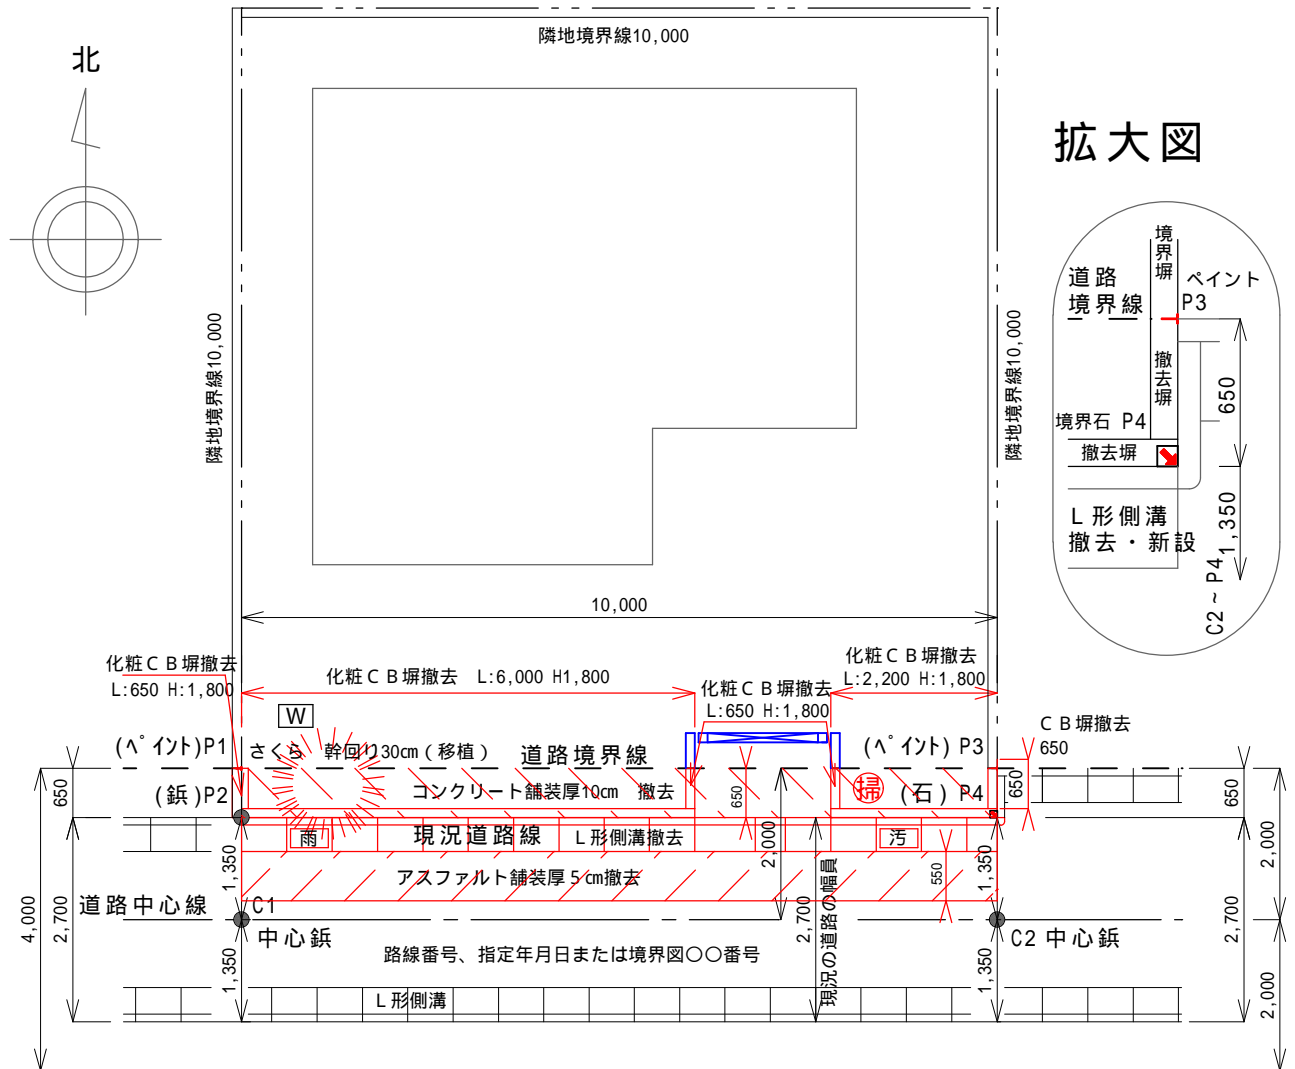

注： 建築確認申請の配置図に助成（撤去・移設等）の対象となる工作物、樹木等を朱書き等と助成対象土地を明示する点を明示してください。

凡例： W 水道メーターボックス 弁 水道仕切り弁 ハ 最終排水柵 掃 敷地内の掃除口

樹木の移植等(位置と寸法等記入) など


### 助成対象物数量計算

- ・ 工作物（化粧 C B 塀）撤去  $(0.65+6.0+0.65+0.65+2.20+0.65) \times 1.8=19.44\text{m}^2$
- ・ 工作物（化粧 C B 塀基礎）撤去  $0.65+6.0+0.65+0.65+2.20+0.65=10.8\text{m}$
- ・ 樹木（幹回り30cm）移植 1本
- ・ 舗装版切断（アスファルト舗装厚5cm）  $10+0.55+0.55+0.55+0.55+0.55+0.55=13.3\text{m}$
- ・ 舗装版取壊し（アスファルト舗装厚5cm）  $10 \times 0.55=5.5\text{m}^2$
- ・ 切断面シール  $10+0.55+0.55=11.1\text{m}$
- ・ 舗装版切断（コンクリート舗装厚10cm）  $10+0.65+0.65=11.3\text{m}$
- ・ 構造物取壊し（コンクリート舗装厚10cm）  $10 \times 0.65 \times 0.1=0.65\text{m}^3$
- ・ L形側溝撤去  $10-0.6-0.6=8.8\text{m}$
- ・ L形側溝用集水柵撤去 1か所
- ・ L形側溝用汚水柵撤去 1か所

# 記入例

## 拡幅整備と助成対象設置図

縮尺 1 : 100

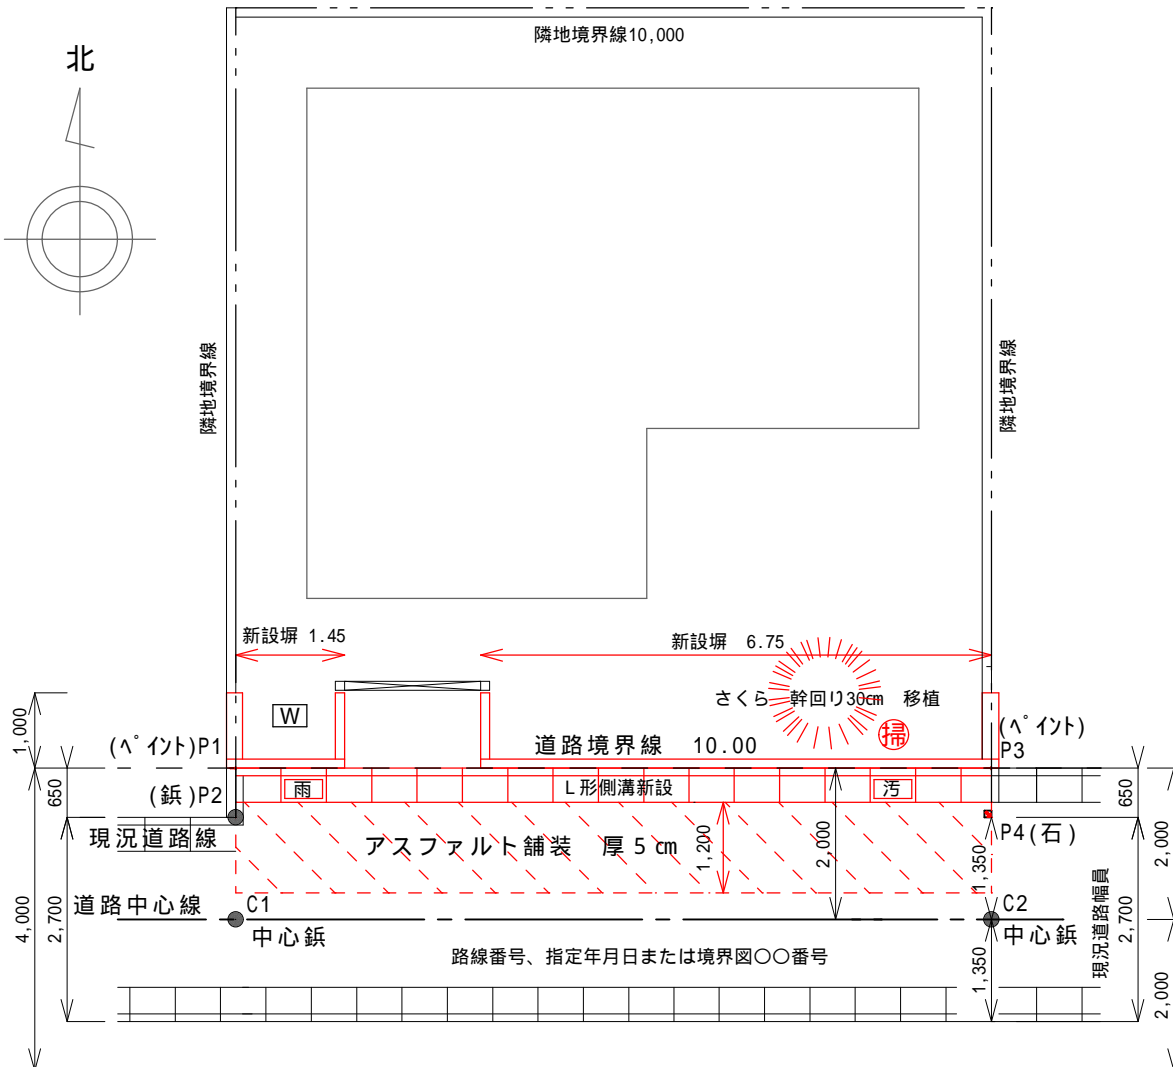

注： 建築確認申請の配置図に助成（撤去・移設等）の対象となる工作物、樹木等を朱書き等と助成対象土地を明示する点を明示してください。

### 助成対象物数量計算

- ・掘削 2.6m<sup>3</sup>
- ・埋戻し 1.22m<sup>3</sup>
- ・アスファルト舗装 10 × 1.2 = 12m<sup>2</sup>
- ・路盤工 10 × 0.65 = 6.5m<sup>2</sup>
- ・L形側溝 10 - 0.6 - 0.6 = 8.8m
- ・L形側溝用集水桝 1 箇所
- ・L形側溝用汚水桝 1 箇所
- ・取付管布設 (V U 150) 0.65m
- ・取付管布設 (V U 200) 0.65m
- ・塩ビ小型桝撤去、設置 1 箇所
- ・新設塀 1.0 + 1.45 + 1.0 + 1.0 + 6.75 + 1.0 = 12.2m