

様式例

引 照 点 成 果 表

街区基準点名称			所在地	
			所有者・管理者	
引照点埋設年月日			観測年月日	
引照点標識の種類			埋設法	
作業者 (所属・氏名)				
1.復元方法				
2.構造物引照法				
復 元 前		復元後 (点検結果)		較差
S1 引照点		S1 引照点		
S2 引照点		S2 引照点		
S3 引照点		S3 引照点		
S4 引照点		S4 引照点		
S5 引照点		S5 引照点		
S6 引照点		S6 引照点		
3.放射法				
水平角	° ' "	水平角	° ' "	
水平距離		水平距離		
4.高低差				
～KBM1		～KBM1		
～KBM2		～KBM2		
5.詳細図 (縮尺1:250)				
6.復旧前写真・復旧後写真・引照点写真・補助点等写真・KBM写真 ＊写真は復旧前、復旧後をそれぞれ添付				

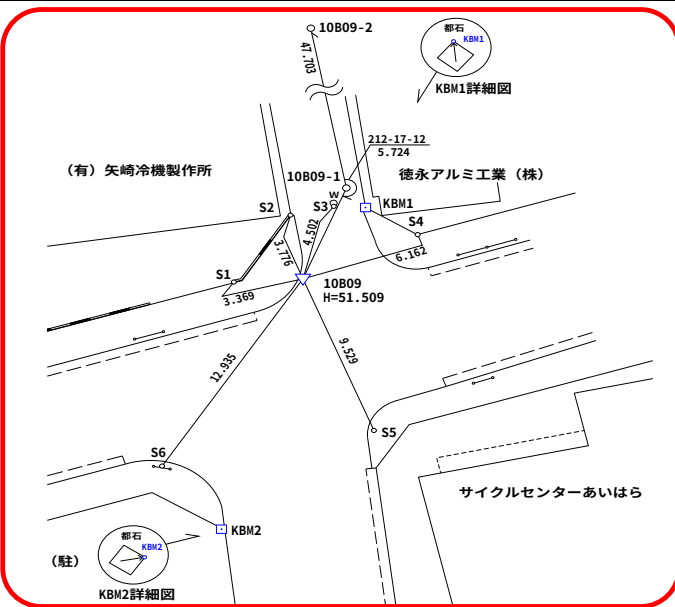
調整年月日 年 月 日

一時撤去等の申請時には事前に
赤字・赤線の箇所を記載してください

基準点の復旧後に同様の観測を実施して、そ
の結果を記載して下さい。(下記青字の箇所)

記載例

引照点成果表

街区基準点名称	10B09	所在地	練馬区〇〇町〇丁目〇地先	
		所有者・管理者	練馬区	
引照点埋設年月日	〇年〇月〇日	観測年月日	〇年〇月〇日	
引照点標識の種類	地物	埋設法	地上	
作業者 (所属・氏名)	●●測量株式会社 ●●●●			
1.復元方法	TSによる構造物引照法・放射法			
2.構造物引照法				
復元前		復元後(点検結果)		較差
S1 引照点	3.369	S1 引照点	3.369	0
S2 引照点	3.776	S2 引照点	3.777	+1
S3 引照点	4.502	S3 引照点	4.502	0
S4 引照点	2.914	S4 引照点	2.912	-2
S5 引照点	9.529	S5 引照点	9.529	0
S6 引照点	12.935	S6 引照点	12.935	0
3.放射法				
水平角	212 ° 17 ' 12 "	水平角	212 ° 17 ' 12 "	
水平距離	5.724	水平距離	5.724	
4.高低差				
10B09～KBM1	-0.079	10B09～KBM1	-0.078	
10B09～KBM2	0.524	10B09～KBM2	0.524	
5.詳細図(縮尺1:250)				
 上記の引照点、器械点・後視点、KBMの位置関係と点間距離等がわかるように、詳細図を記載してください 基準点と、設置した引照点等の写真を添付してください。				
6.復旧前写真・復旧後写真・引照点写真・補助点等写真・KBM写真 ＊写真は復旧前、復旧後をそれぞれ添付				

調整年月日 〇年〇月〇日